



ENTREPLAN - VÅNING 2

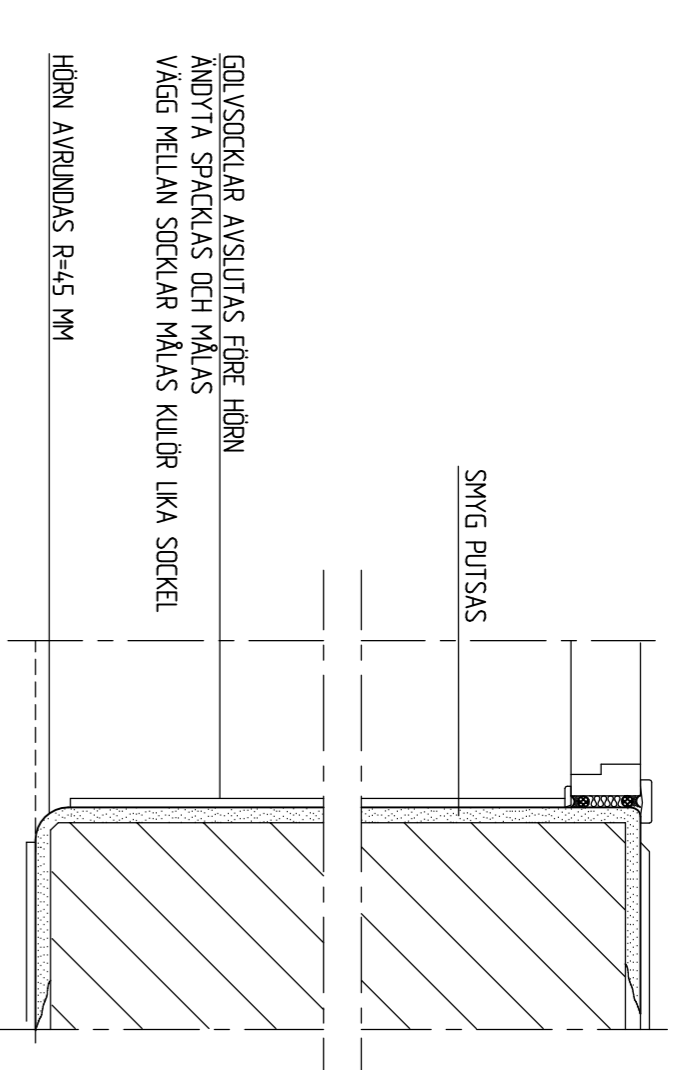


HÖRSONTJELL OCH VERTIKAL PRINCIPRETELJ I NYA OCH BEF. ÖPPNINGAR SAMT YTTERHÖRN


- FÖRKLARINGAR
- ARBETSOMRÅDESGRÄNS
  - BRANDCELLSGRÄNS ERO
  - BR BRÄNNPOST
  - BEF BYGGNADSBEL
  - NY BYGGNADSBEL
  - Ⓐ LÖSGÅNDE TRÄPANEL
  - Ⓑ STÅNDE TRÄPANEL
  - Ⓒ HÅLLAD PUIS
  - Ⓓ PLÅTTK

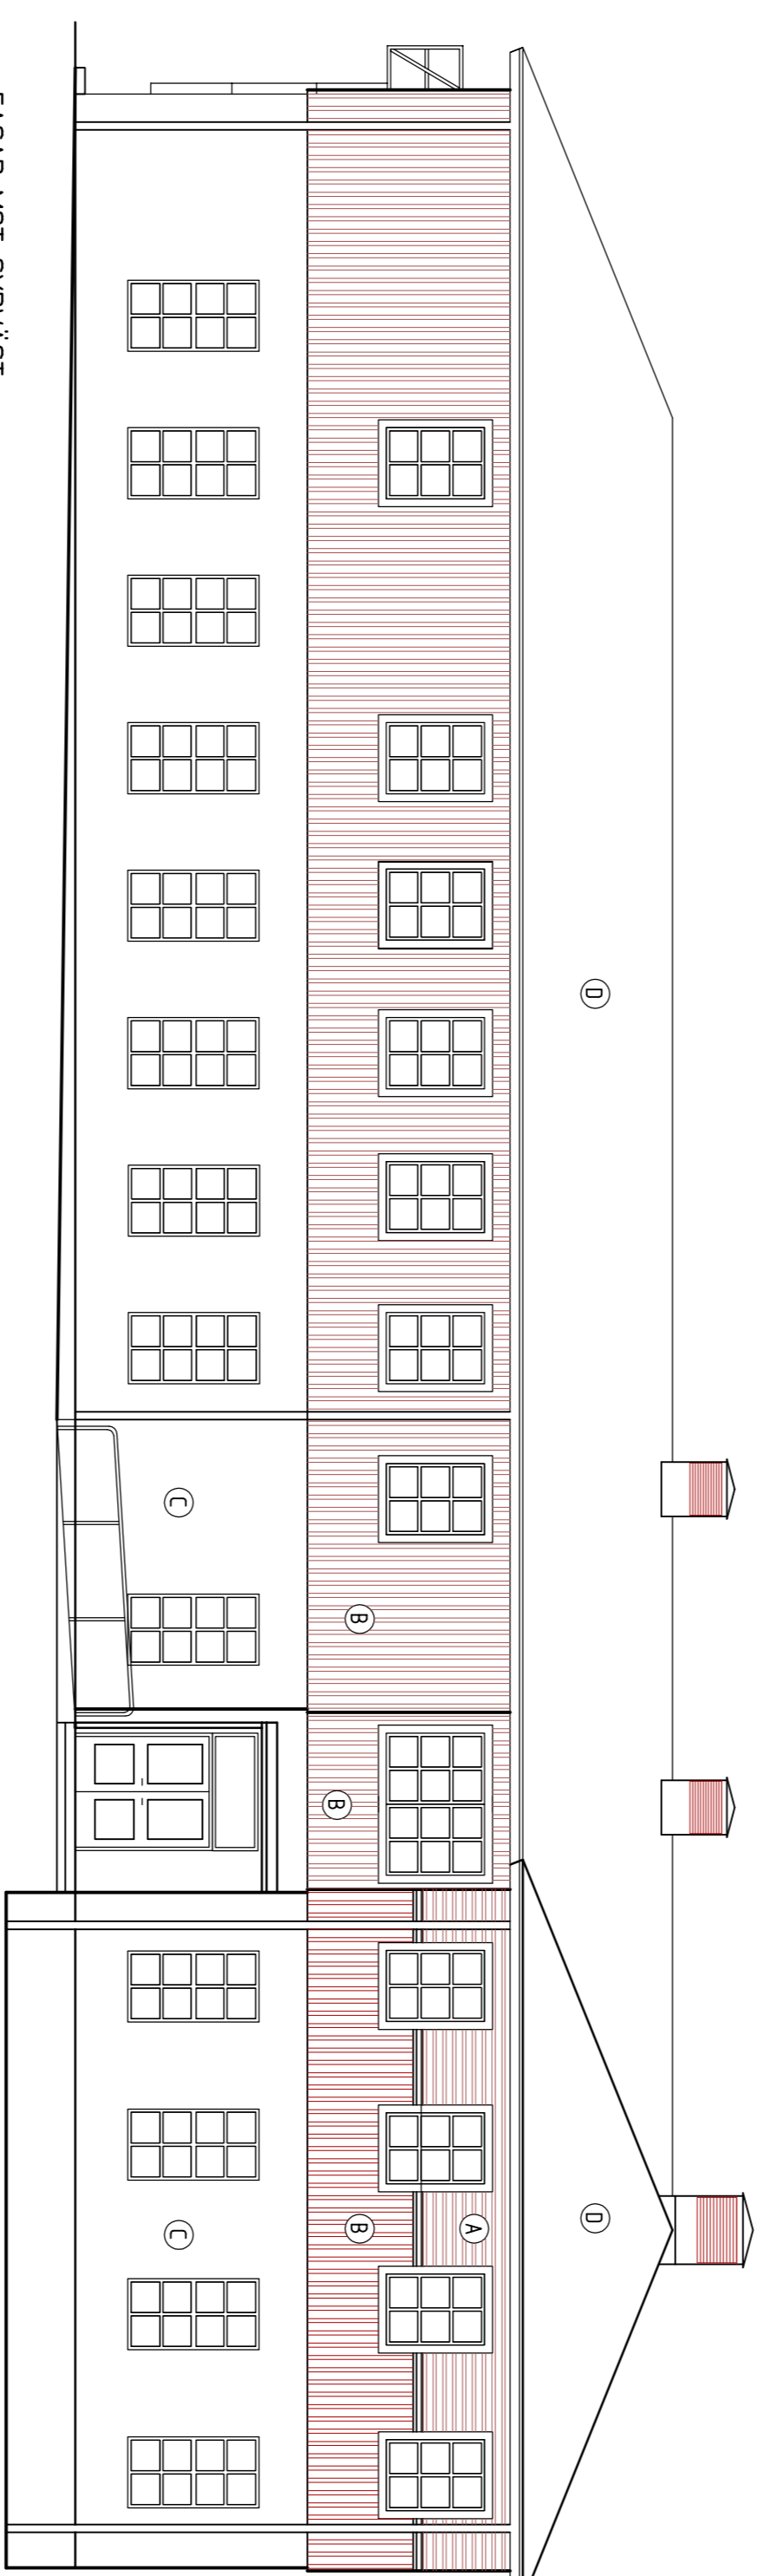


FASAD MOT SYDVÄST

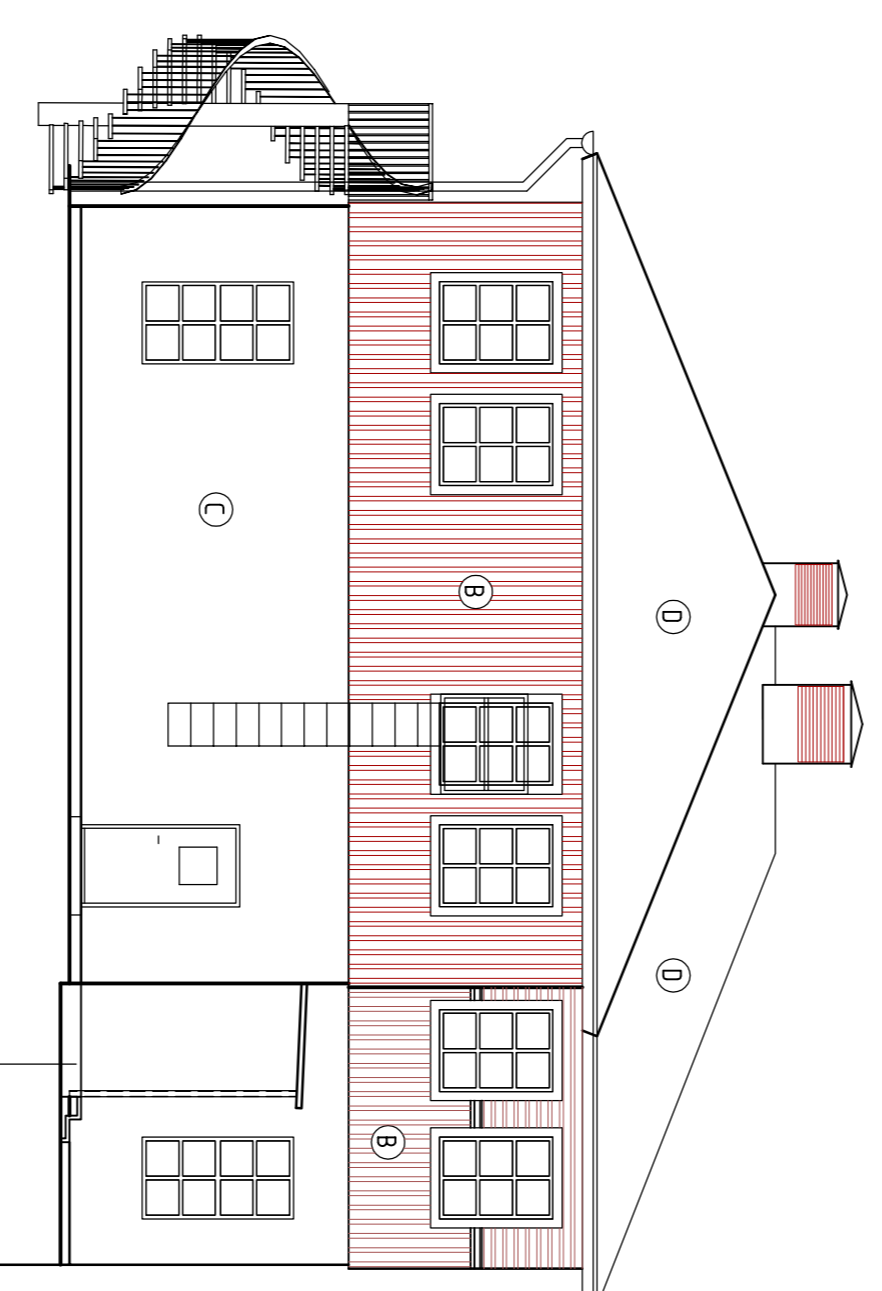

FASAD MOT NORDVÄST

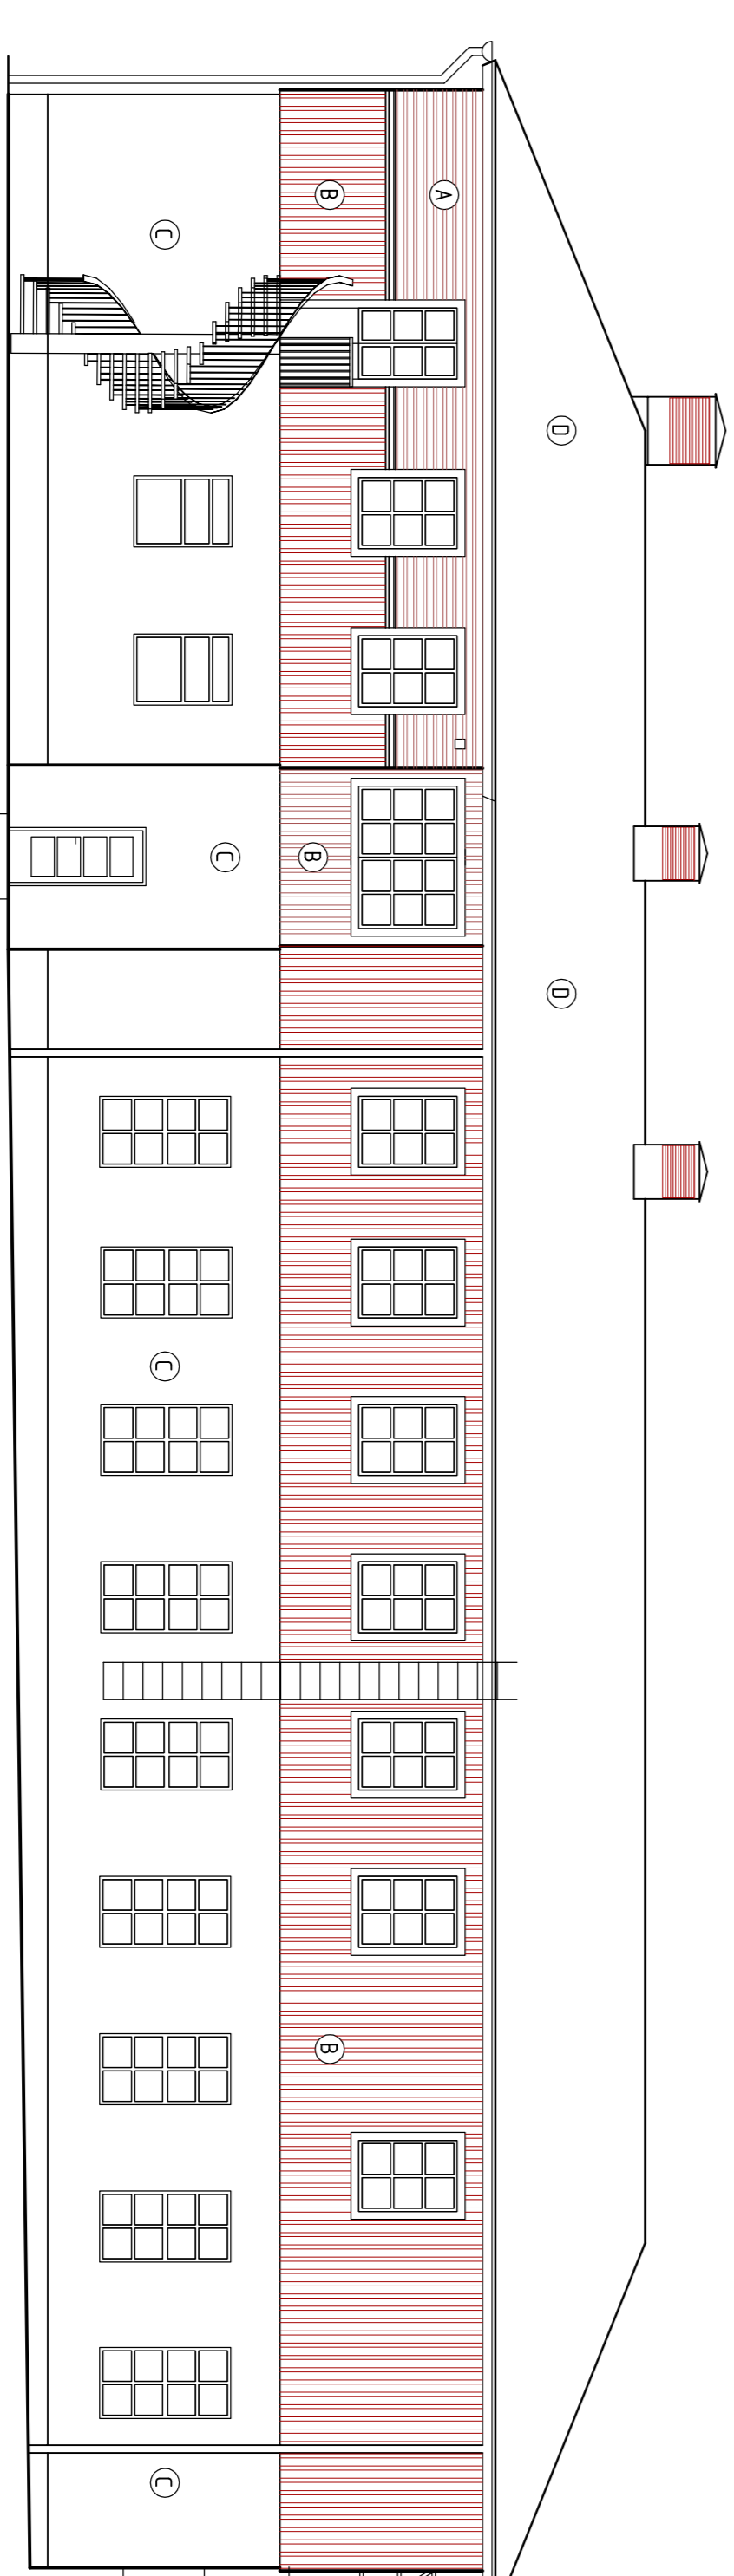

FASAD MOT NORDÖST

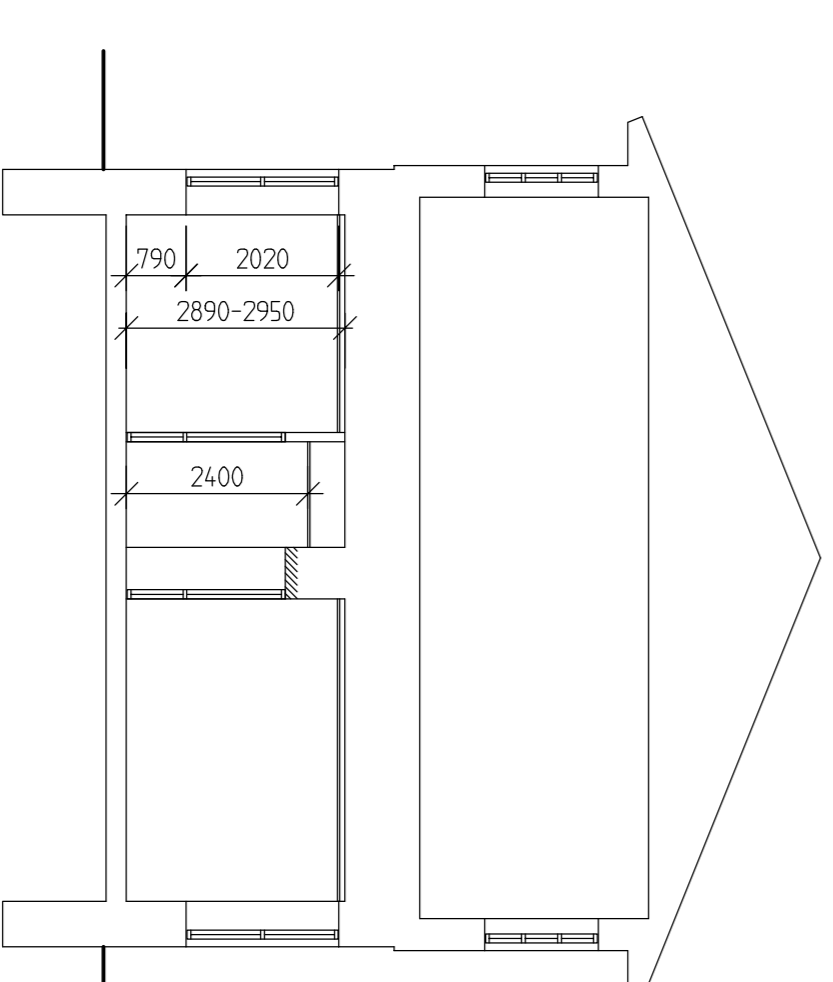

SEKTION B-B

YTMÄTNING 2005-10

RELATIONSHANDLING

UMEA KOMMUN  
STADSLIDEN 3-10  
UMESTÄN FÖRETAGSPARK HUS 7  
ÖMBYGGNAD BASTUDEL

**UMESTÄN**  
FÖRETAGSPARKEN

**EPERA AB**  
Byggar för framtiden.

X	A	CARLBERG	TEKNIKKONSULT AB	090-71 69 20	FAX 71 69 30
K	K	CARLBERG	TEKNIKKONSULT AB	090-71 69 20	FAX 71 69 30
V	V	CARLBERG	TEKNIKKONSULT AB	090-71 69 20	FAX 71 69 30
VS	E	CARLBERG	TEKNIKKONSULT AB	090-71 69 20	FAX 71 69 30

17271100	IBACKLUND	MARKNINGSÄGARE
04-11-26		GEFORSBERG

PLANER, SEKTION, FASADER  
SKALA  
1:200  
A309:11