



PLAN 1 TR - VÄNNING 3


- FÖRKLARINGAR**
- ARBETSOMÅLSEGRANS
 - BRANDDELLSGRANS EBO
 - BRANDPOST
 - BEF. BYGGNADSEDEL
 - NY BYGGNADSEDEL
 - BP
 - LEGÅNDE TRAPPANEL
 - STÄNDE TRAPPANEL
 - HÅLLAD PUS
 - PLÅTTK

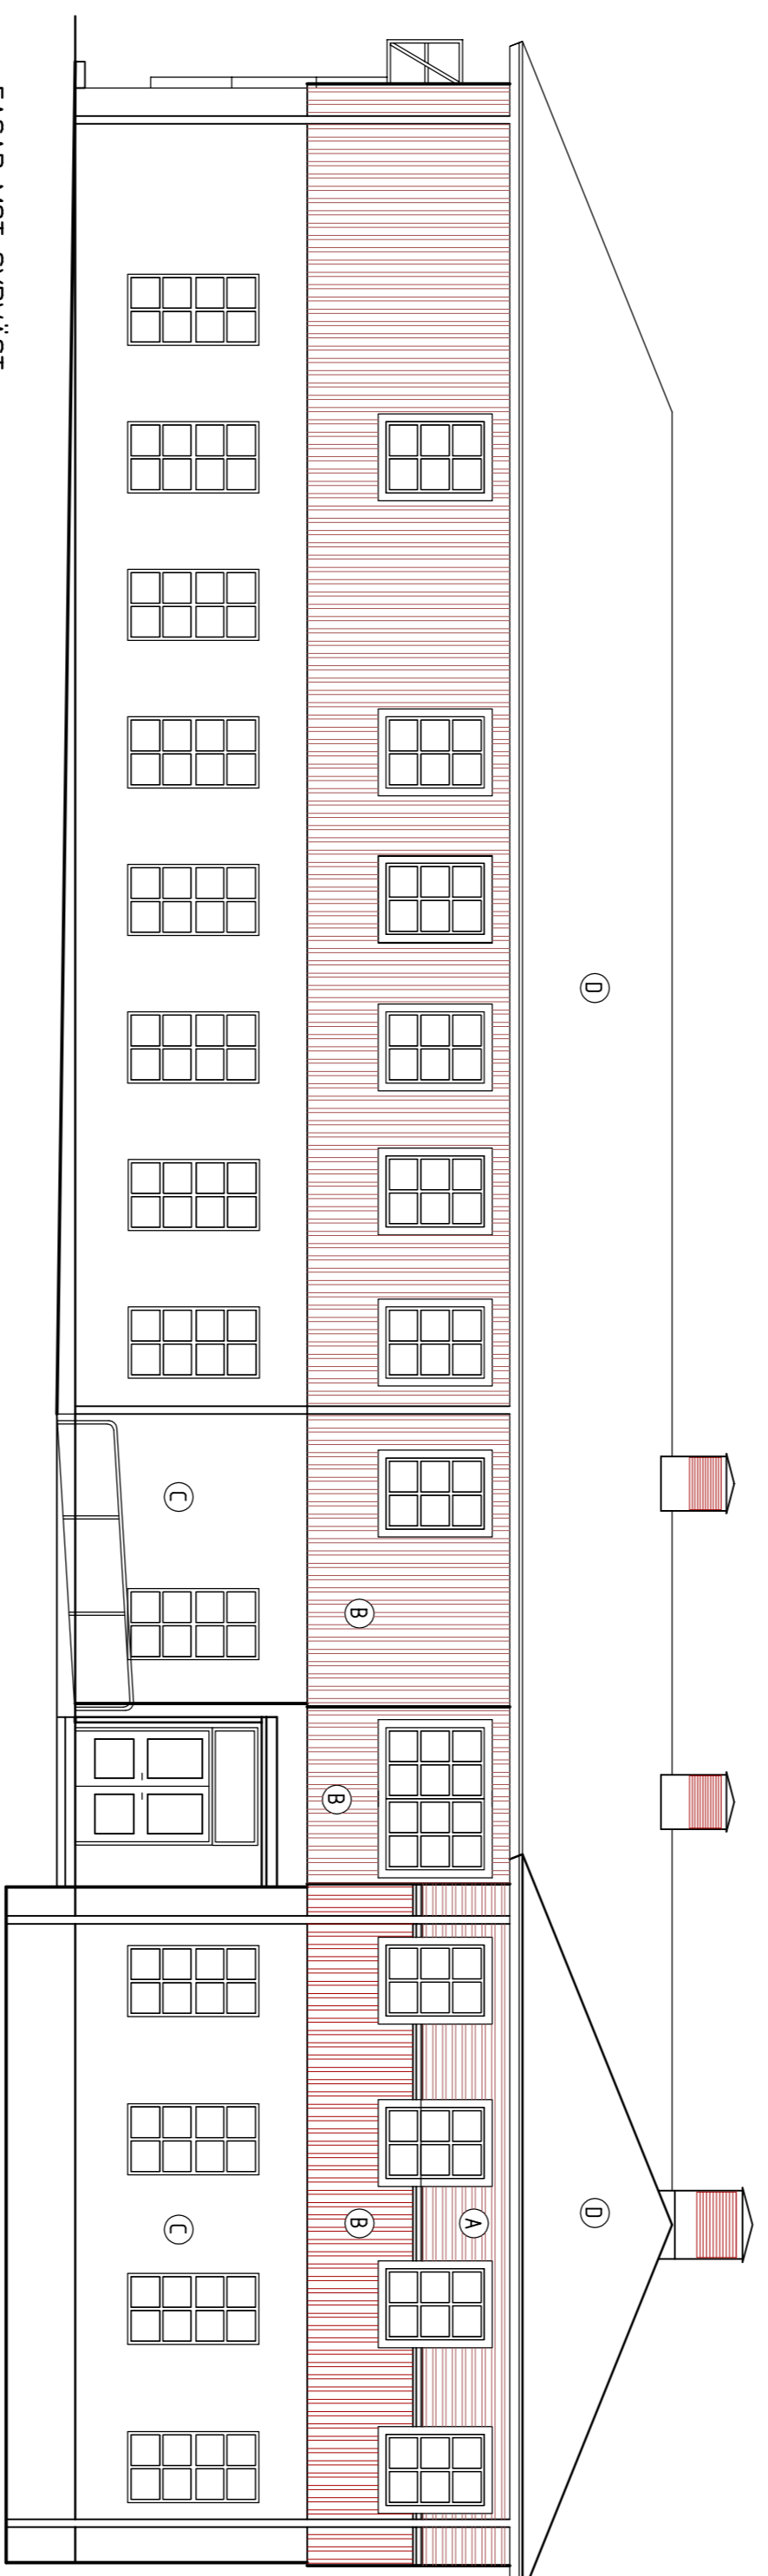


FASAD MOT SYDVÄST

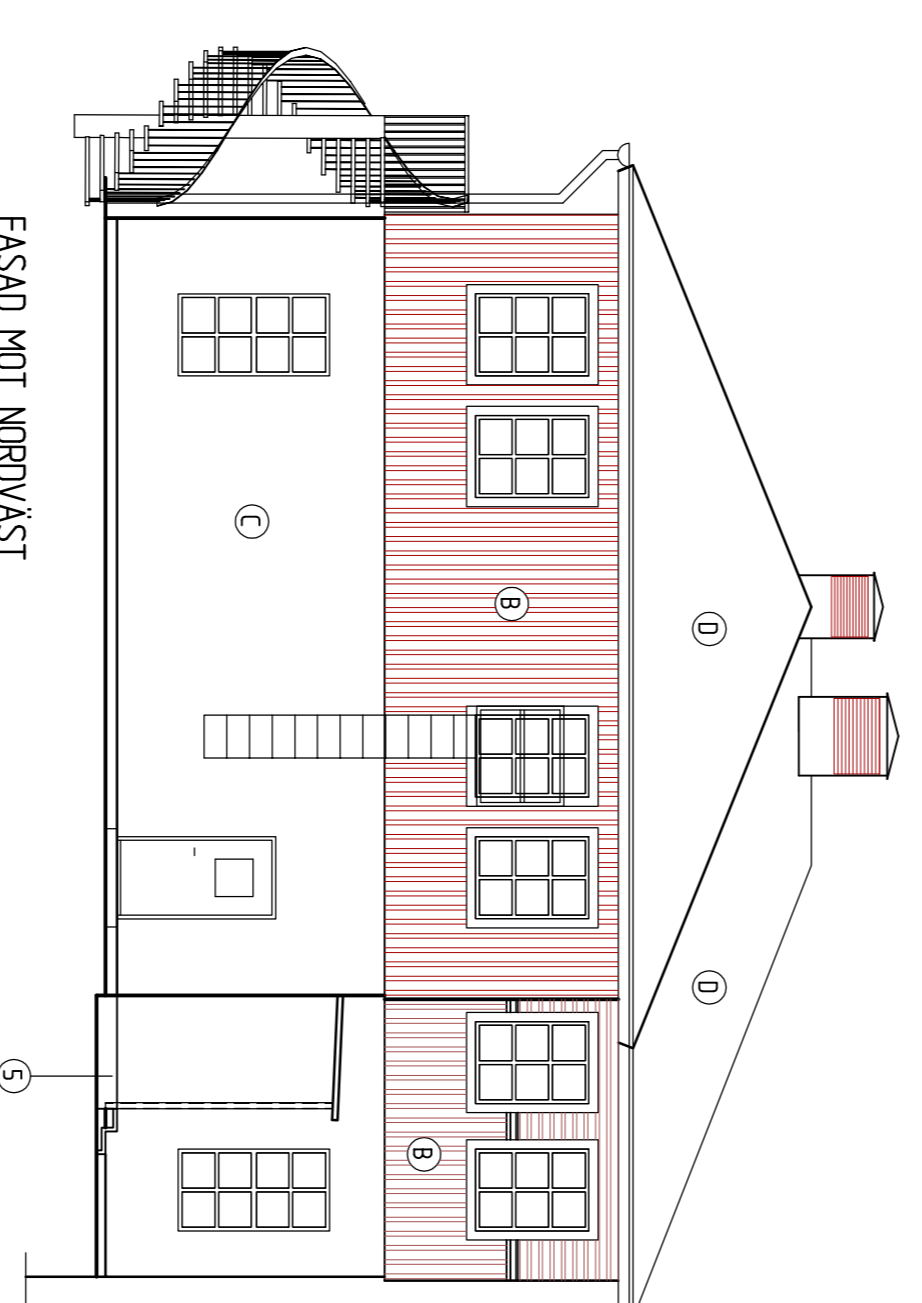

FASAD MOT NORDVÄST

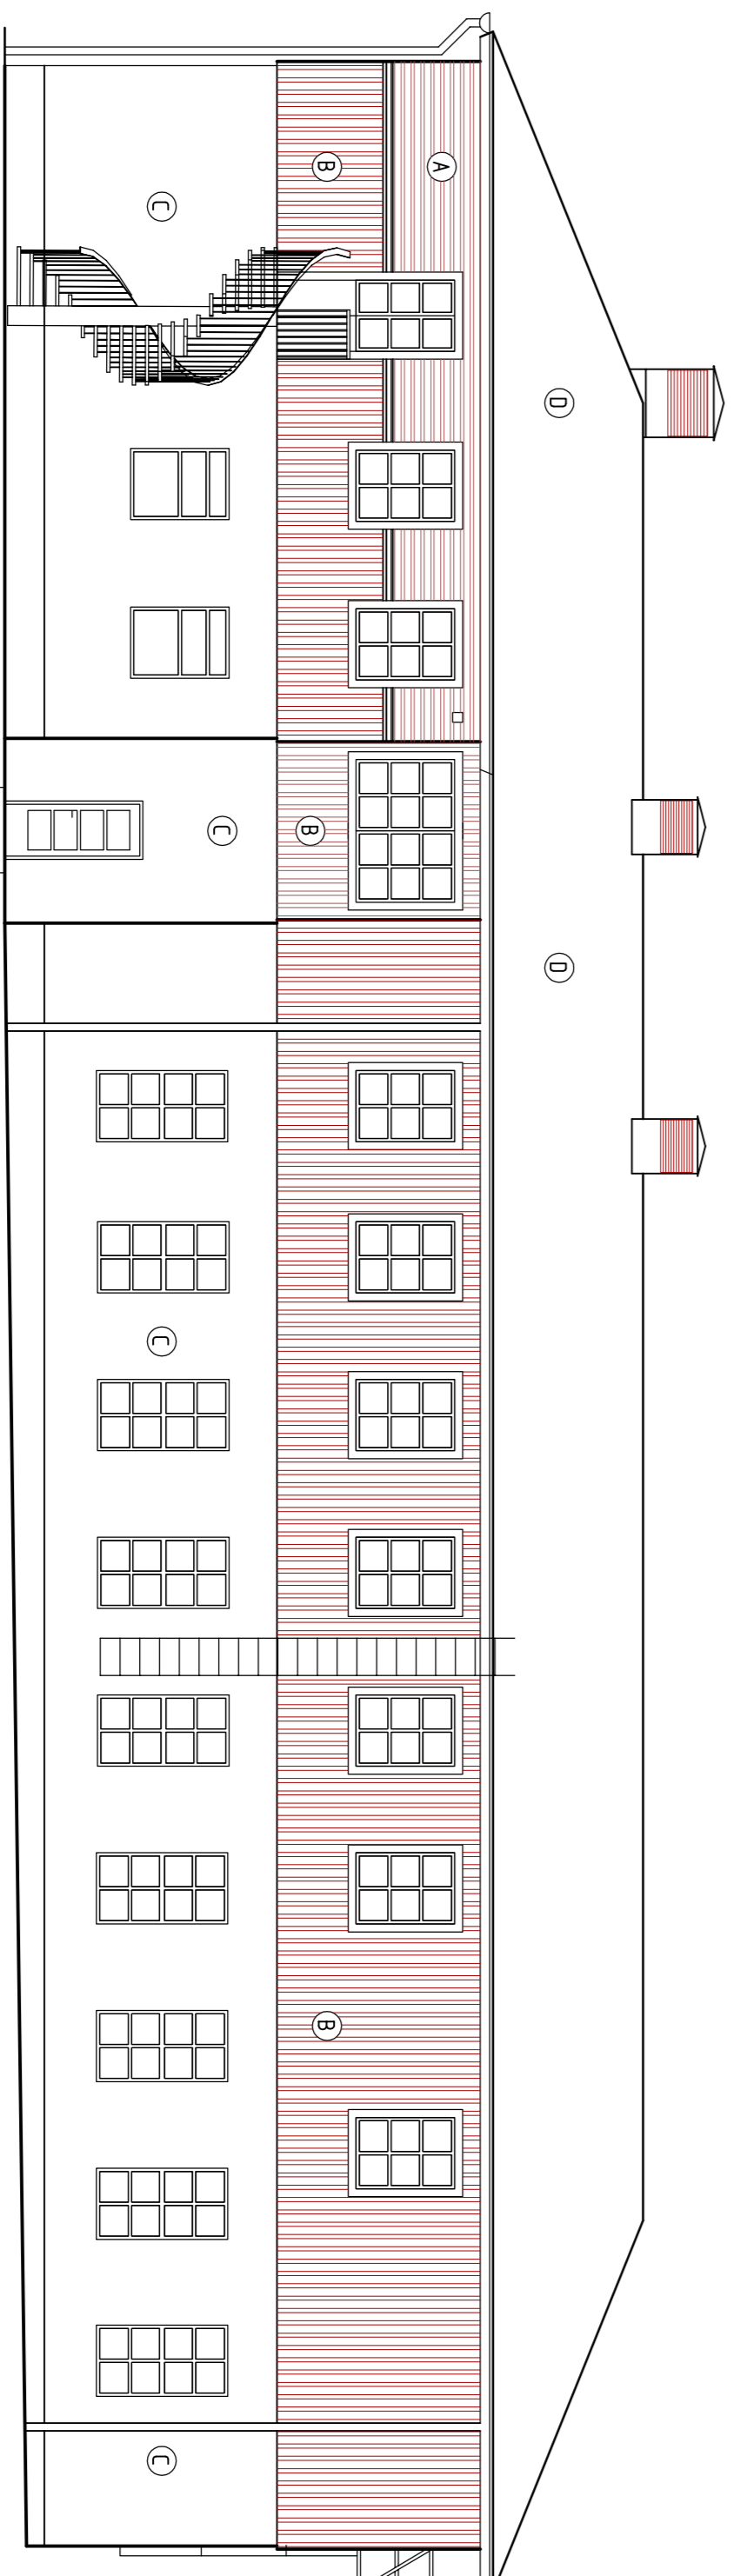

FASAD MOT NORDÖST

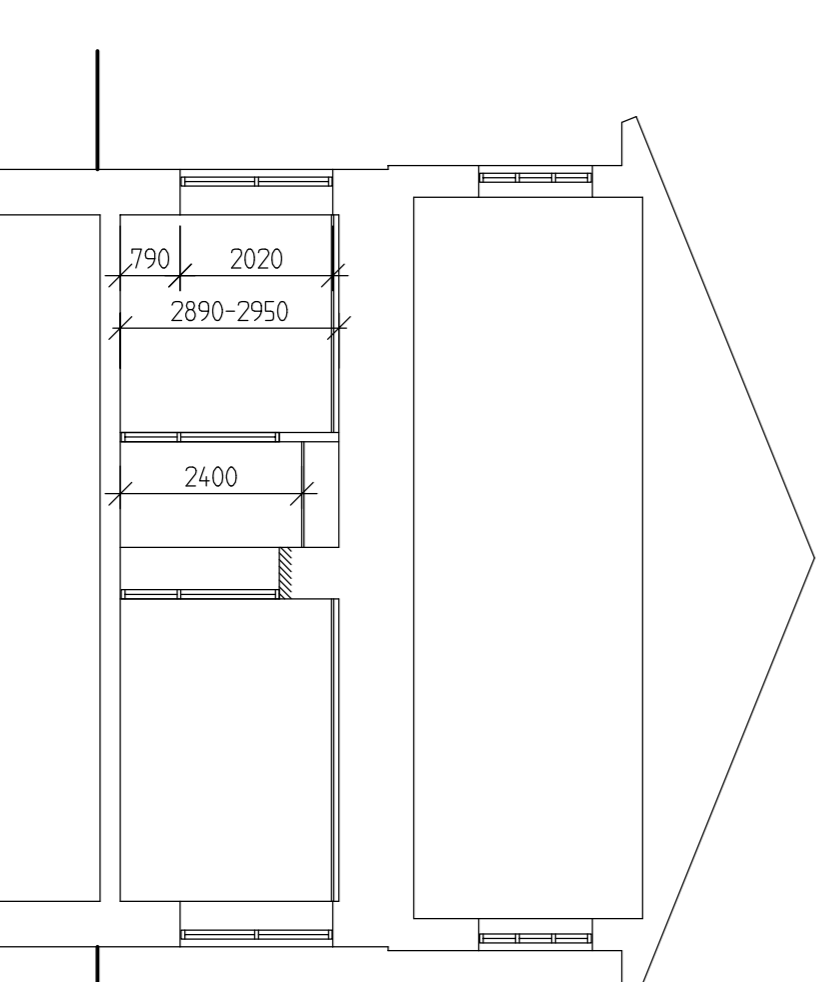


SEKTION B-B

YTMÄTNING 2005-10

ANT. REGISTRERADEN ANSÖR. SKID. DATUM

RELATIONSHANDLING

UMEA KOMMUN
STADSLIDEN 3-10
UMESTÄN FÖRETAGSPARK HUS 7

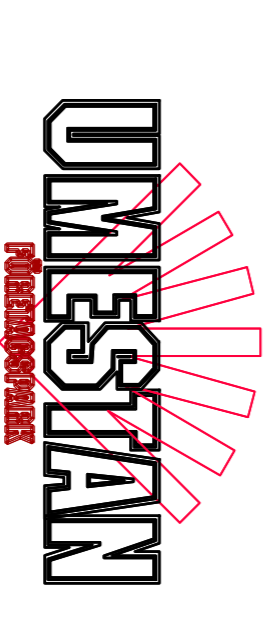

FÄRDSTYRNING	PROJEKTOR		
X CARL BRÖ AB	090-71 69 20	FAX 71 69 30	

BYGGNADEN	BYGGNADENS NR	UMESTÄN
17271100	T. BACKLUND	G. FORSBERG
05-10-24		

PLANEN, SEKTION, FASADER	SKALA	NUMMER	BT
	1:200	A309.12	

