

ENTRÉPLAN

ALTAN

105
PLANETARIUM

106
UTSTÄLLNING/CAFÉ

103
KONTOR

110
KONTOR

101
ENTRÉ

102
KÖK

107
TRAPPA

109
FÖRRÅD

104
STAD

114
KAPPRUM

115
WC

116
WC

117
RWC

111
APPARATURUM


113
FRD

HISS
ENL. EL

112
UTSTÄLLNING

"VÄTA HÖRNAN"

METER

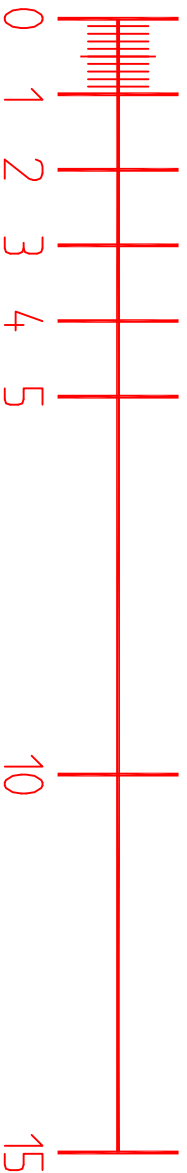

RELATIONSRTNING

UMEA KOMMUN
STADSLIDEN 3:10
UMESTAN FÖRETAGSPARK HUS 56



REKAB ENTREPRENAD AB

FASTOBSÖK PROJEKTNR

A SMICO PROJEKTLEDNING AB 090-71 52 00 FAX 71 52 29

K

VVS

UPPGIFTS NR 6288547000

RTN/ANSÖR AV E. NYGREN

HANDELSSÄK G. FORSBERG

DATUM 2007-10-15

ANSÖK GUNNAR FORSBERG

HUS 56

UMEVATORIET

ENTRÉPLAN

SKALA

A3 1:100

HÄNDER

A30-561-01