



PLAN 2

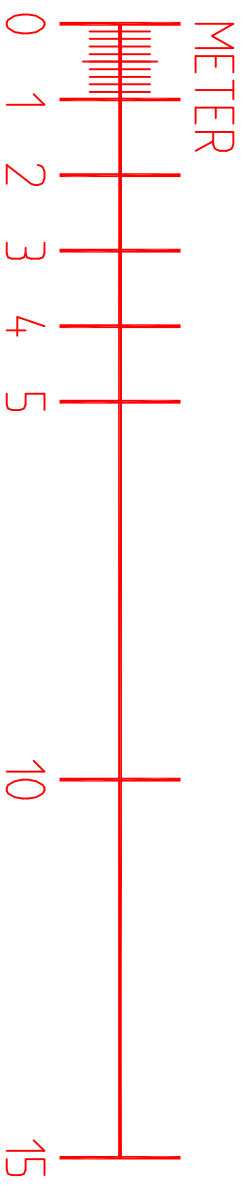

REG	AVT	REGISTRERINGEN AVSER	SIGN	DATUM
RELATIONSRTNING				
UMEÅ KOMMUN STADSLIDEN 3:10 UMESTAN FÖRETAGSPARK HUS 56				
 REKAB ENTREPRENAD AB				
FASTBETISAR		PROJEKT		
A	SMECO PROJEKTLEDNING AB	090-71 52 00	FAX:	71 52 29
K				
E				
VVS				
UPPDRAG NR	6288547000	RITAD/KONSTR. AV	E. NYGREN	HANDLAGARE
DATUM	2008-01-22	ANSVARIG	GUNNAR FORSBERG	G. FORSBERG
HUS 56				
UMEVÅTORRET				
PLAN 1TR				
SKALA	1:100	NUMMER	A30-561-02	
A3				