

FÖRKLARINGAR

SE: A-40-1-001

FÖRESKRIFTER


SE: A-40-1-001

HÄNVISNINGAR

SE: A-40-1-001



LUCKA I
GALLERDURK UPP
TILL ÖVRE DEL

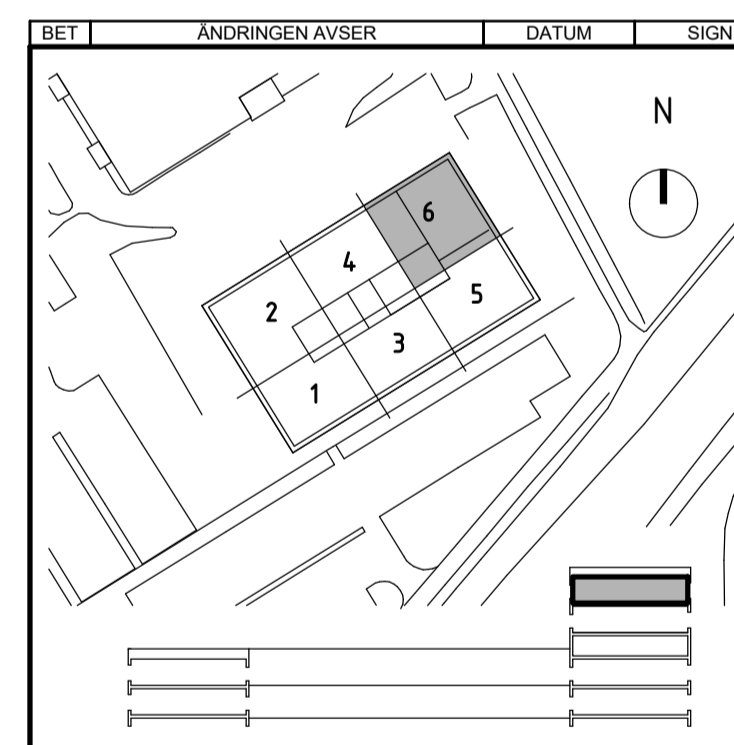

RELATIONSHANDLING

selbergs Lerstener.


NYTT KONTOR UMEŠTAN

STADSLIDEN 3:10

A	Wingårdh Arkitektkontor AB Katarinavägen 11, SE-161 45, STOCKHOLM, SVERIGE	TEL: +46 (0)8 788 30 00
K	Tyréns Västergatan 70B, SE-171 21, UMEÅ, SVERIGE	TEL: +46 (0)92 432 20 00
V	Sweco Bergsgatan 2, Box 503, SE-171 21, ÖSTERSUND, SVERIGE	TEL: +46 (0)93 76 76 00
E	Sweco Bergsgatan 2, Box 503, SE-171 21, ÖSTERSUND, SVERIGE	TEL: +46 (0)93 76 76 00
SP	Springom Lindövägen 7, SE-711 31, SUNDSVALL, SVERIGE	TEL: +46 (0)76 944 76 00
M	Wspgroup Storgatan 51, SE-171 21, UMEÅ, SVERIGE	TEL: +46 (0)92 322 50 00

PROJEKT NR 10.10.10	RITADKONSTR. AV J. ISRAELSSON	HANDLAGGARE T.-R. SÖDERSTRÖM
LUPPDRAG NR 730 001	ANSVARIG N. CARLÉN	
DATUM 2017-02-08		

**KONTOR, NYBYGGNAD
PLAN 6 - DEL 6 (FG +34,50)**

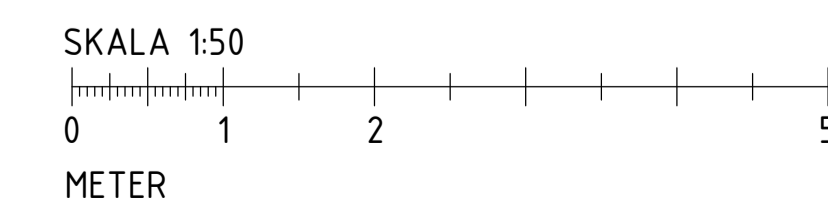

SKALA A1 1:50 A3 1:100	NUMMER A-40-1-606	BET
------------------------------	-----------------------------	-----