FÖRESKRIFTER

ALLA MÅTT ANGES I MM
INVÄNDIGA MÅTT AVSER FÄRDIGA VÄGGAR
BREDDMÅTT FÖR DÖRRAR AVSER ÖPPNINGSMÅTT.
ÖPPNINGSHÖJDER FÖR DÖRRAR ÄR 2105 ÖFG
OM EJ ANNAT ANGES.

FÖRKLARINGAR

BEFINTLIG VÄGG
BEF VÄGG/BYGGNADSDEL SOM RIVS
BEF DÖRR SOM BEHÅLLES
NY DÖRR
NY VÄGG
(Bn) Bn BEF RESP NY PLACERING PÅ DÖRR SOM FLYTTAS

REGELVÄGGAR - GIPSSKIVOR PÅ TRÄSTOMME
ENLIGT GYPROC HANDBOK - A 1997

V1 120 MM TE 70/70 202 MO (35 dB)
V2 95 MM E-E 70/70 200 MO
V3 100 MM E-E 70/70 (450) 2*200 MO (PROTECT F)
V10 IGENSÄTTNING MED 2 x 13 GIPSSKIVA PÅ STÅL-REGLAR TJOCKLEK, LJUD- OCH BRANDKRAV LIKA BEF VÄGG
K VÄGG ENLIGT K-RITNING

FÖRSTÄRKNINGAR, KORTLINGAR OCH AVVÄXLINGAR UTFÖRES I EFF ÖMFÄTTNING.
SAMTLIGA VÄGGAR DÄR FAST INREDNING FÖREKOMMER SKALL FÖRSTÄRKAS.
GENOMFÖRINGAR I VÄGGAR SKALL TÄTAS SÅ ATT LJUD OCH BRANDKLASS UPPFYLLES.

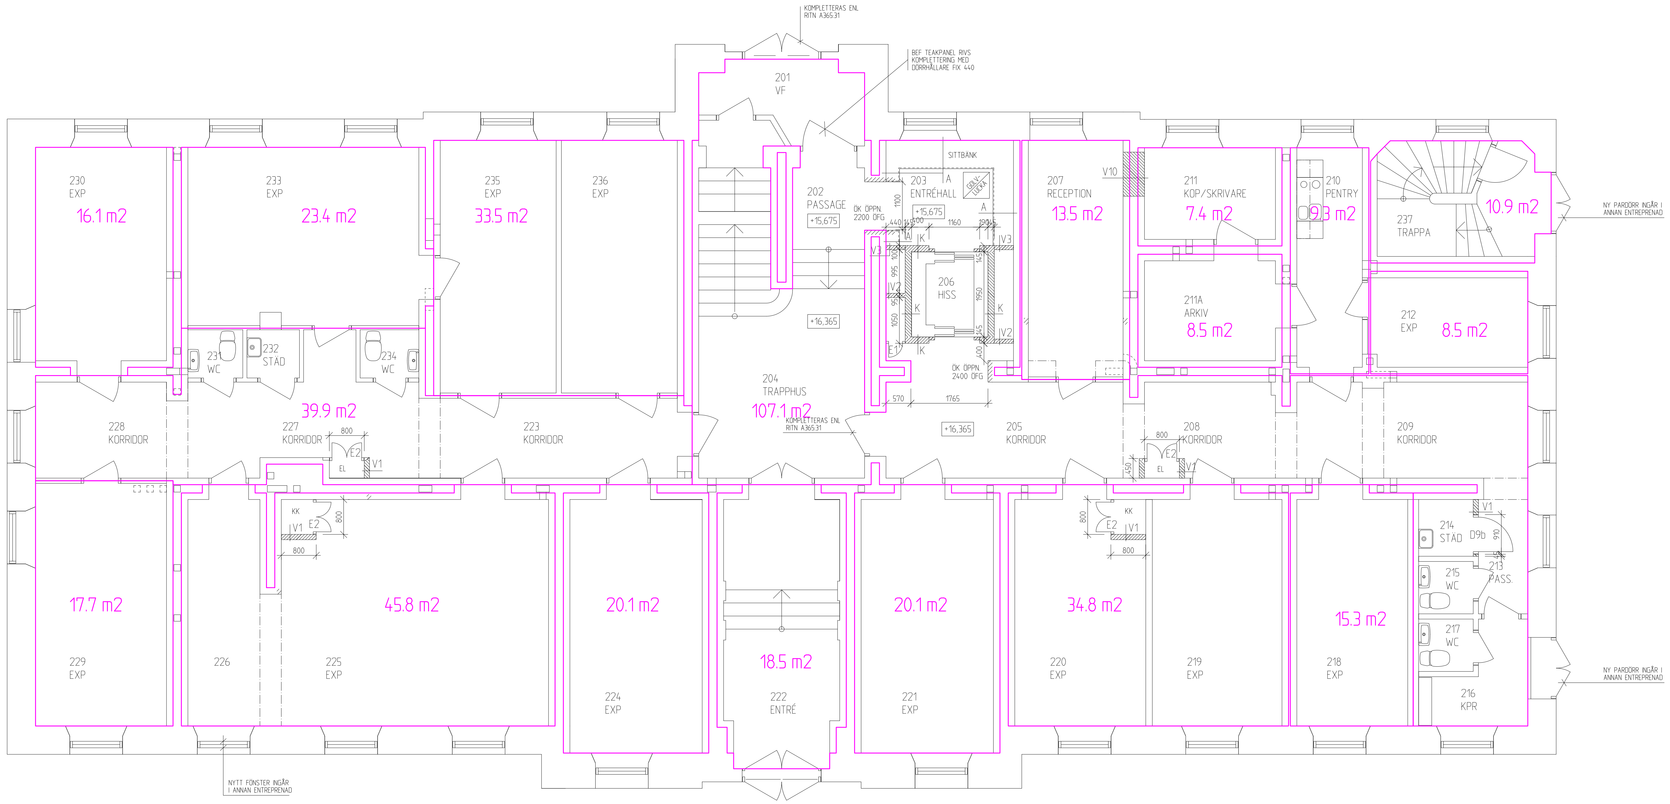

YTMÄTNING 2005-10

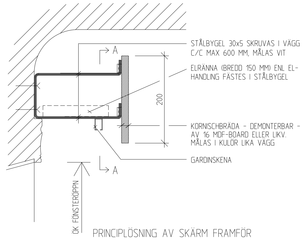

PRINCIPLÖSNING AV SKÄRM FRAMFÖR KABELRÄNNA VID YTTERVÄGG I PLAN 2 OCH 3
15

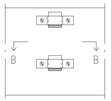

ELEVATION A - A

ELEVATION B - B

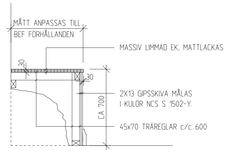

DETALJ A

BET	ANT	ÄNDRINGEN AVSER	SIGN	DATUM

RELATIONSRITNING

UMESTAN FÖRETAGSPARK HUS 4

A	FFNS ARKITEKTER AB	TEL 090-71 52 00	FAX 090-71 52 29
K	KM KONSTRUKTÖRER	TEL 090-10 30 00	FAX 090-10 31 70
VS	SYCON TEKNIKKONSULT AB	TEL 090-71 69 20	FAX 090-71 69 30
E	EKAB Elkonsult AB	TEL 090-14 20 70	FAX 090-13 85 61

UPPDRAG NR 3170/133 000	RITAD AV HANT	HANDLÄGGARE H-Å NORDBRANDT
DATUM 1999-12-20	ANSVARIG	

PLAN 2 - BOTTENPLAN
MÅTTSÄTTNING, UTTERERING

SKALA	NUMMER	BET
150	A306:02	