PLAN 1 - BOTTENPLAN

FÖRKLARINGAR

- BEFINTLIG VÄGG
- BEF VÄGG/BYGGNADSDEL SOM RIVS
- NY DÖRR
- NY VÄGG/TILLÄGGSISOLERING
- BP — BRANDPOST
- UT — UTRYMNINGSVÄG
- YTA SOM SPRINKLAS

BYGGNADEN UTFÖRS I BRANDKLASS Br3

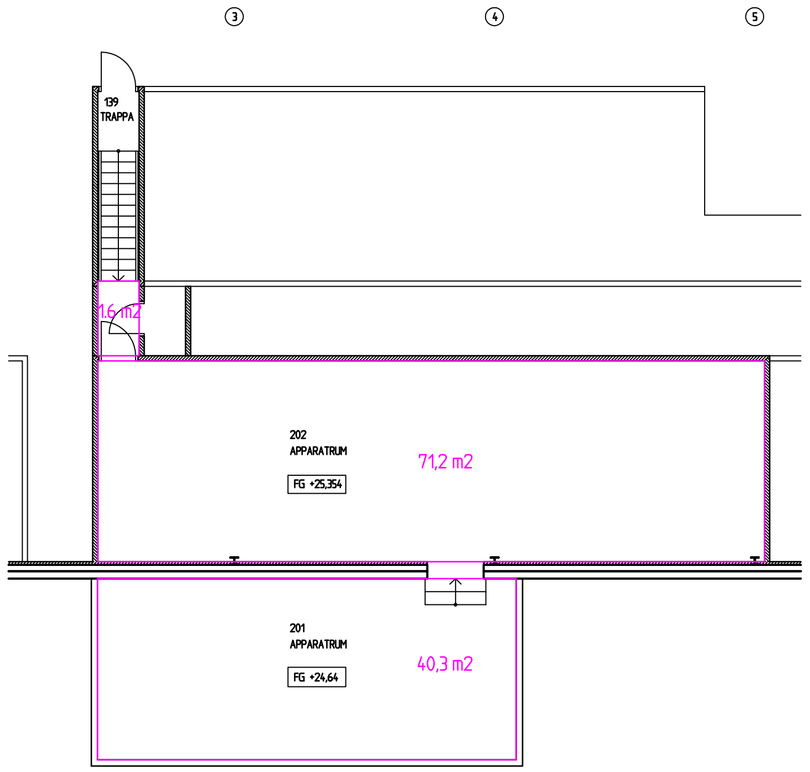

PLAN 2 - APPARATRUM

YTMÄTNING 2005-10

BET	ANT	ÄNDRINGEN AVSER	SIGN	DATUM
A	1	VENT. SKORSTEN	HANT	2001-04-27

RELATIONSHANDLING

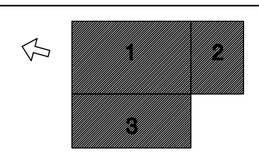

UMESTAN
FÖRETAGSPARK
HUS 135

FFNS
SWECO
FFNS ARKITEKTER AB
V Norrlandsgatan, 903 27 UMEÅ
Telefon 090-142250, Telefax 090-127330

ARKITEKT EVA NYGREN	HANDLÄGGARE H-Å NORDBRANDT
UPPDRAG NR 3170110 000	RITAD AV HANT
DATUM 1999-09-27	ANSVARIG

PLAN 1 OCH 2
BRANDCELLSRITNING

SKALA	NUMMER	BET
1:100	A305:01	A

PLO. P:\3170\3170110.000\ORIGINAL\RELATION\A-UTSKR\A305_01.DWG 2001-04-27 15:15 ANVÄNDARE: HANT

REF: _\A-MODELL\ANP1.DWG 2001-04-27 14:30.

LAGER: ENLIGT B90, FFNS NORMALPROJEKT